



Městský úřad Brandýs nad Labem-Stará Boleslav
Masarykovo náměstí 1/6
250 01 Brandýs nad Labem-Stará Boleslav



Odbor dopravy

Naše čj.: MÚBNLSB-OD-135355/2025-KOTMI
Naše sp. zn.: OD-25941/2025-KOTMI
Vyřizuje: Milan Kotlář
Tel.: 326909344
E-mail: milan.kotlar@brandysko.cz

CR Project s.r.o. IČ 27086135
Pod Borkem č. p. 319
293 01 MLADÁ BOLESLAV

Datum: 10.11.2025

K vyvěšení:

- Městský úřad Brandýs nad Labem – Stará Boleslav
- Obec Přezletice

Veřejná vyhláška

Oznámení o návrhu opatření obecné povahy a výzva k uplatnění připomínek nebo námitek

Městský úřad Brandýs nad Labem – Stará Boleslav, Odbor dopravy, správní orgán oprávněný ke stanovení místní úpravy provozu na pozemních komunikacích podle ustanovení § 77 odst. 1 písm. c) zákona č. 361/2000 Sb., o provozu na pozemních komunikacích a o změnách některých zákonů, ve znění pozdějších předpisů, dále jen „zákon o provozu na pozemních komunikacích“, podle ustanovení § 171 zákona č. 500/2004 Sb., správní řád, ve znění pozdějších předpisů, dále jen „správní řád“, ve smyslu ustanovení § 77 odst. 5 zákona o provozu na pozemních komunikacích

oznamuje zahájení řízení o
stanovení místní úpravy provozu na pozemních komunikacích

Návrh opatření obecné povahy spočívá v úpravě provozu na silnici č. III/2444 (staničení km 5,550 – 6,760), silnici č. III/0102 (staničení km 0,850 – 0,99), silnici č. III/0105a (staničení km 0,500 – 0,580) a přilehlých místních komunikacích v k.ú. Přezletice. Městský úřad Brandýs nad Labem – Stará Boleslav, Odbor dopravy (dále též „správní orgán“) obdržel podnět od žadatelů Krajské správy a údržby silnic Středočeského kraje, p. o., se sídlem Zborovská 81/11, 150 00 Praha 5 – Smíchov, IČ: 00066001 a Obce Přezletice, se sídlem Veleňská 48, 250 73 Přezletice, IČ: 00240656 zastoupených na základě plné moci spol. CR Projekt s.r.o., se sídlem Pod Borkem 319, 293 01 Mladá Boleslav, IČ: 27086135 o vydání stanovení místní úpravy provozu spočívající v umístění svislého dopravního značení A12, B4, B20a, P2, P3, P4, P6, P7, P8, C4a, IP 6, IP10a, IP26a, IP26b, IS3b, IS3c, IS3d, IS12a, IS12b, IJ4a, E2b, E2d, E7b, E13, vodorovného dopravního značení V1a, V2b, V5, V7, V11a, V13a, dopravního zařízení Z4b a

dopravního zrcadla na silnicích č. III/2444, č. III/0102, č. III/0105a a přilehlých místních komunikacích v k.ú. Přezletice. Návrh rozmístění dopravního značení - viz. příloha DIO, které je nedílnou součástí tohoto oznámení.

Návrh projednán s Policií České republiky (Krajské ředitelství policie Středočeského kraje, Územní odbor Praha venkov - VÝCHOD, Dopravní inspektorát), dotčeným orgánem podle ustanovení § 77 odst. 2 písm. b) zákona o provozu na pozemních komunikacích.

Podle § 172 odst. 1 správního řádu správní orgán

vyzývá

dotčené osoby, aby k návrhu opatření ve lhůtě 30 dnů ode dne zveřejnění podávaly u správního orgánu písemné odůvodněné připomínky nebo námitky, a vlastníky nemovitostí, jejichž práva a povinnosti nebo zájmy související s výkonem vlastnického práva mohou být opatřením obecné povahy přímo dotčeny, aby podali proti návrhu opatření písemné odůvodněné námitky v zákonné lhůtě do 30 dnů ode dne jeho zveřejnění.

Poučení:

Podle ustanovení § 172 správního řádu mohou opatřením dotčené osoby a dotčení vlastníci nemovitostí podávat připomínky nebo námitky k jeho návrhu, respektive v případě vlastníků nemovitostí písemné odůvodněné námitky. Vlastníkům k tomuto správní řád určuje lhůtu 30 dnů. Vzhledem k tomu, že dotčeným osobám na rozdíl od dotčených vlastníků nemovitostí nestanoví lhůtu k podání připomínek nebo námitek, určil tuto lhůtu správní orgán, a to v téže délce 30 dnů ode dne zveřejnění. Dnem zveřejnění je poslední den lhůty určené pro vyvěšení na úřední desce. K později uplatněným námitkám nebo připomínkám se nepřihlíží a zmeškání úkonu nelze prominout.

Milan Kotlář
referent odboru dopravy

Příloha: DIO

Tato veřejná vyhláška musí být vyvěšena nejméně po dobu 15-ti dnů na úřední desce Městského úřadu Brandýs nad Labem – Stará Boleslav a na úřední desce Obce Přezletice.

Vývěsní lhůta začíná den následujícím po dni vyvěšení, sejmutí vyhlášky je možné následující pracovní den po posledním dni vývěsní lhůty. Poslední den této lhůty je dnem doručení.

Po uplynutí lhůty vraťte potvrzenou veřejnou vyhlášku Městskému úřadu Brandýs nad Labem – Stará Boleslav, odboru dopravy, zpět.


vyvěšeno dne:

sejmuto dne:

Razítko, podpis orgánu, který potvrzuje vyvěšení a sejmutí oznámení.

Zveřejnění způsobem umožňujícím dálkový přístup dne:

Razítko, podpis orgánu, který potvrzuje předepsané vyvěšení a sejmutí tohoto oznámení a jeho zveřejnění způsobem umožňujícím dálkový přístup

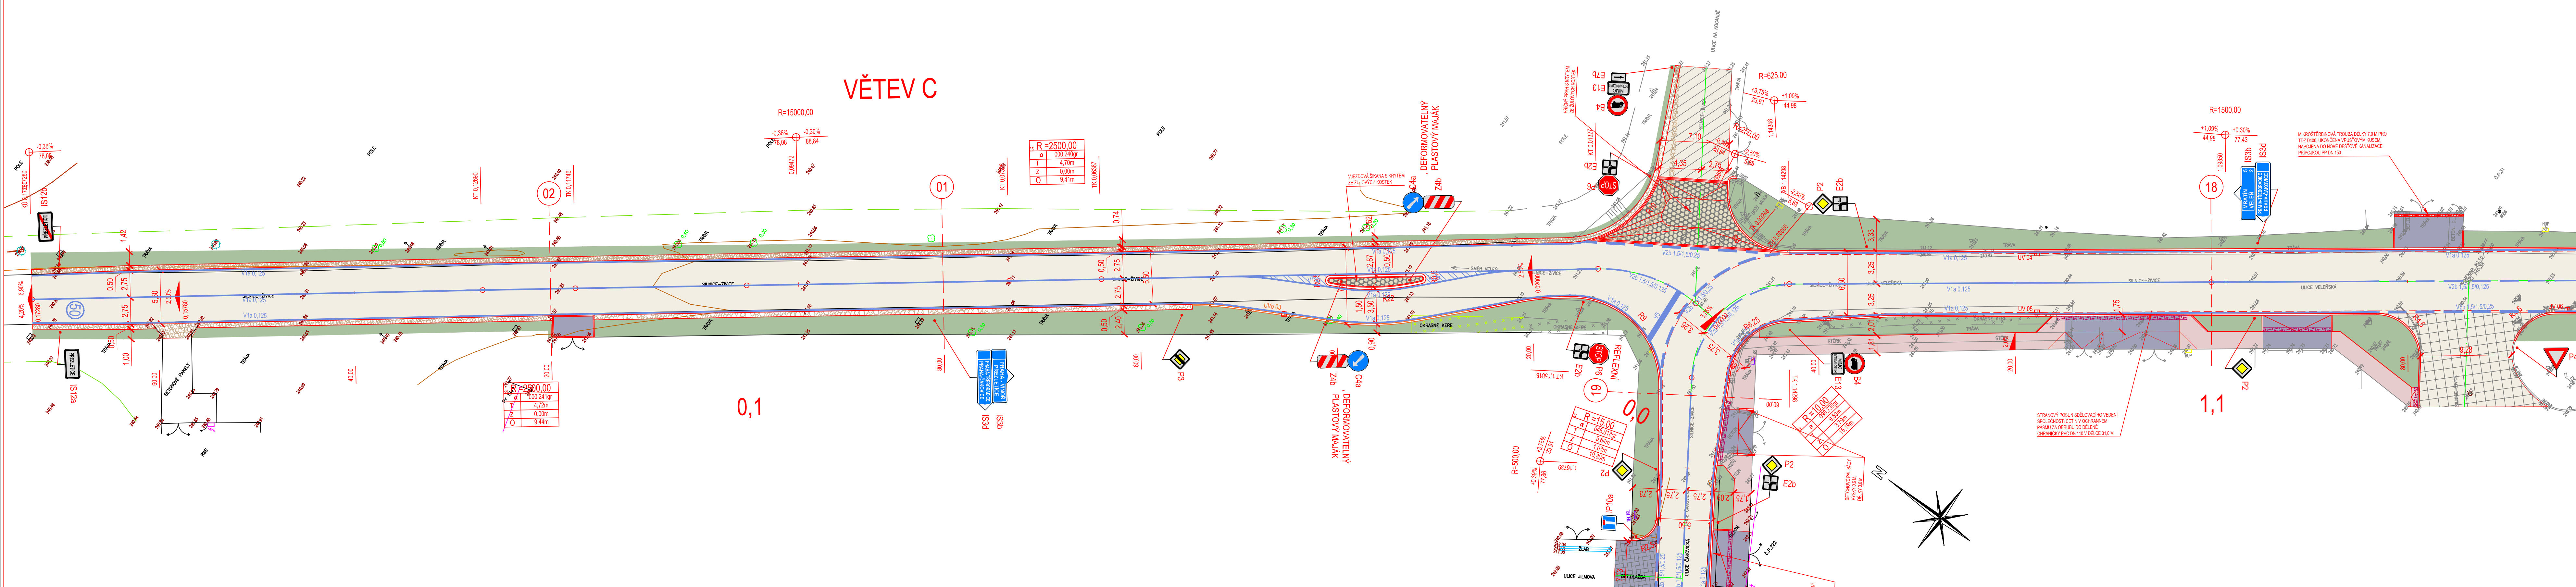

KLAD LISTŮ


ÚSEK 4

ÚSEK 5

LEGENDA PLOCH, ZNAKŮ A ČAR

● PŘESUN STŮŽARU VĚŘEJNÉHO OSVĚTLENÍ

	KOMUNIKACE PRO AUTOMOBILOVOU DOPRAVU - ASFALTOVÝ KRYT DLE KONSTRUKČNÍHO SOUVRSTVÍ KS II.
	KOMUNIKACE PRO AUTOMOBILOVOU DOPRAVU - NÁPOJENÍ NA STÁVAJÍCÍ STAV - ASFALTOVÝ KRYT DLE KONSTRUKČNÍHO SOUVRSTVÍ KS II.
	KOMUNIKACE PRO AUTOMOBILOVOU DOPRAVU - NÁPOJENÍ NA STÁVAJÍCÍ STAV - ASFALTOVÝ KRYT - PŘEDŽÁVKA DLE KONSTRUKČNÍHO SOUVRSTVÍ KS II.
	AUTOBUSOVÝ ŽALUZ - KRYT ZE ŽULOVÝCH KOSTEK VELKÝCH DLE KONSTRUKČNÍHO SOUVRSTVÍ KS II.
	VJEZDOVÉ OSTRŮVKY - KRYT ZE ŽULOVÝCH KOSTEK VELKÝCH DLE KONSTRUKČNÍHO SOUVRSTVÍ KS II.
	CHODNÍK - KRYT Z BETONOVÉ ZÁMKOVÉ DLAŽBY ŠEDÉ BARVY TVARU ČÍHA DLE KONSTRUKČNÍHO SOUVRSTVÍ KS II.
	VJEZDY - KRYT Z BETONOVÉ ZÁMKOVÉ DLAŽBY TVARU ŠEDÉ BARVY TVARU ČÍHA DLE KONSTRUKČNÍHO SOUVRSTVÍ KS IV.
	CHODNÍK - NÁPOJENÍ NA STÁVAJÍCÍ STAV - KRYT Z BETONOVÉ ZÁMKOVÉ DLAŽBY BARVY A TVARU PODLE STÁVAJÍCÍHO STAVU DLE KONSTRUKČNÍHO SOUVRSTVÍ KS II.
	VJEZDY - NÁPOJENÍ NA STÁVAJÍCÍ STAV - KRYT Z BETONOVÉ ZÁMKOVÉ DLAŽBY BARVY A TVARU PODLE STÁVAJÍCÍHO STAVU DLE KONSTRUKČNÍHO SOUVRSTVÍ KS IV.
	PLOCHA ZELENÉ (ZATRAVNĚNÍ) DLE KONSTRUKČNÍHO SOUVRSTVÍ KS V.
	PLOCHA KACÍRKU (PLAVENÉHO RŮŽNÉHO KAMENÍ) DLE KONSTRUKČNÍHO SOUVRSTVÍ KS VI.
	NEZPEVĚNÁ KRAJNICE, NEZPEVĚNÉ VJEZDY - ŠTĚROVITOST SO 002
	RELIEFNI DLAŽBA ČERVENÉ BARVY
	NOVÉ SVĚLE DOPRAVNÍ ZNAČENÍ
	VODODROBNÉ DOPRAVNÍ ZNAČENÍ

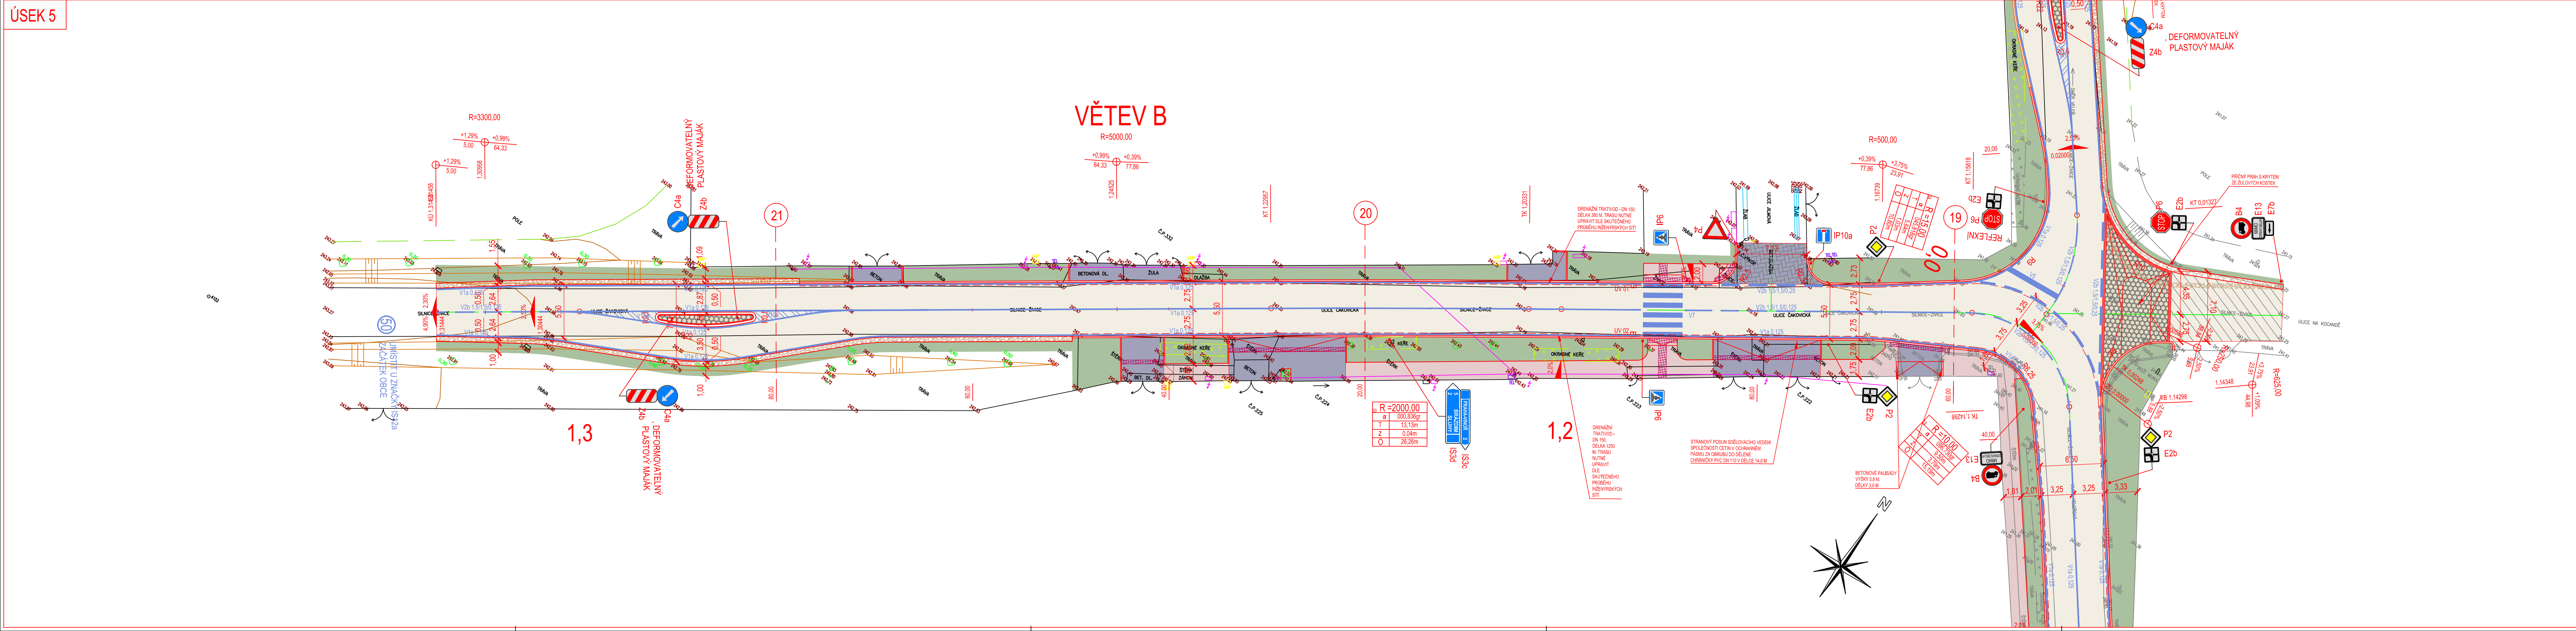

SOUŘADNICOVÝ SYSTÉM: S-JTSK
VÝŠKOVÝ SYSTÉM: BVM
PŘÍPŘED ZAPOČETÍM STAVEBNÍCH PRACÍ SI MUSÍ ZHOTOVITEL NECHAT VYTÝČIT EXISTUJÍCÍ INŽENÝRSKÉ SÍTĚ!!!

Investor

KSÚS STŘEDOČESKÉHO KRAJE, PŘÍSP. ORG.

ZBOROVSKÁ 11, PRAHA, 150 21

Investor

OBEC PŘEZLETICE

VELEŇSKÁ 48, PŘEZLETICE, 250 73

Ředitel ateliéru	Zodpovědný projektant	Tech. kontrola	Vypracoval
Ing. Jirák J.	Ing. Jirák J.	Ing. Jirák J.	Ing. Adamů J.


CR PROJECT
CONSTRUCTION & ROADS

III/2444 A III/0105A PŘEZLETICE, PRŮTAH - I. ETAPA


D - STAVEBNÍ ČÁST

PODROBNÁ SITUACE


02c

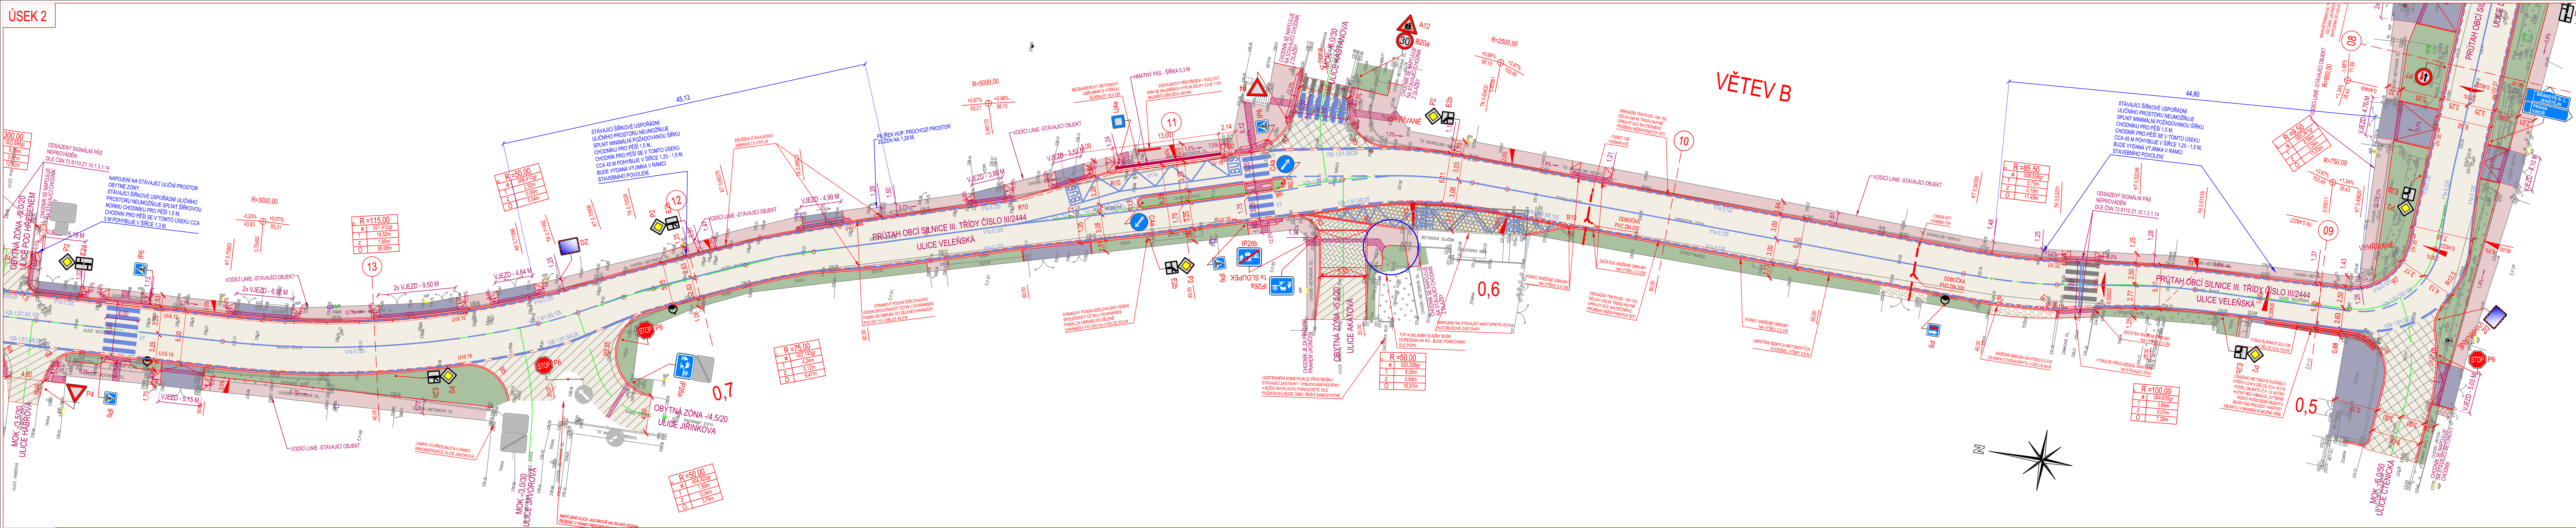

KLAD LISTŮ	
	ÚSEK 2
	ÚSEK 3
LEGENDA PLOCH, ZNAKŮ A ČAR	
	KOMUNIKACE PRO AUTOMOBILOVOU DOPRAVU - ASPALTOVÝ KRYT DLE KONSTRUKČNÍHO SOUVŘETVÍ KS II.
	KOMUNIKACE PRO AUTOMOBILOVOU DOPRAVU - NÁPOJENÍ NA STAVAJÍCÍ STAV - ASPALTOVÝ KRYT DLE KONSTRUKČNÍHO SOUVŘETVÍ KS II.
	KOMUNIKACE PRO AUTOMOBILOVOU DOPRAVU - NÁPOJENÍ NA STAVAJÍCÍ STAV - ASPALTOVÝ KRYT - PŘEZVLAK DLE KONSTRUKČNÍHO SOUVŘETVÍ KS II.
	AUTOMOBILOVÝ ZÁVLIV - KRYT ZE ŽULOVÝCH KOSTEK VELKÝCH DLE KONSTRUKČNÍHO SOUVŘETVÍ KS II.
	VJEZDOVÉ ODSÁDKY - KRYT ZE ŽULOVÝCH KOSTEK VELKÝCH DLE KONSTRUKČNÍHO SOUVŘETVÍ KS II.
	PLOCHA ZELEŇE (ZATRAVNĚNÍ) DLE KONSTRUKČNÍHO SOUVŘETVÍ KS V.
	PLOCHA KÁČIKU (PLAVENÉHO BÍLÉHO KAMENIVA) DLE KONSTRUKČNÍHO SOUVŘETVÍ KS II.
	NEPŘEVÁŽNÁ KRAJNICE, NEPŘEVÁŽNÉ VJEZDY - ŠTERKODRT ŠO 032
	RELIEFNI DLAŽBA ČERVENÉ BARRY
	NOVÉ SVISLÉ DOPRAVNÍ ZNAČENÍ
	VODKOVÉ DOPRAVNÍ ZNAČENÍ

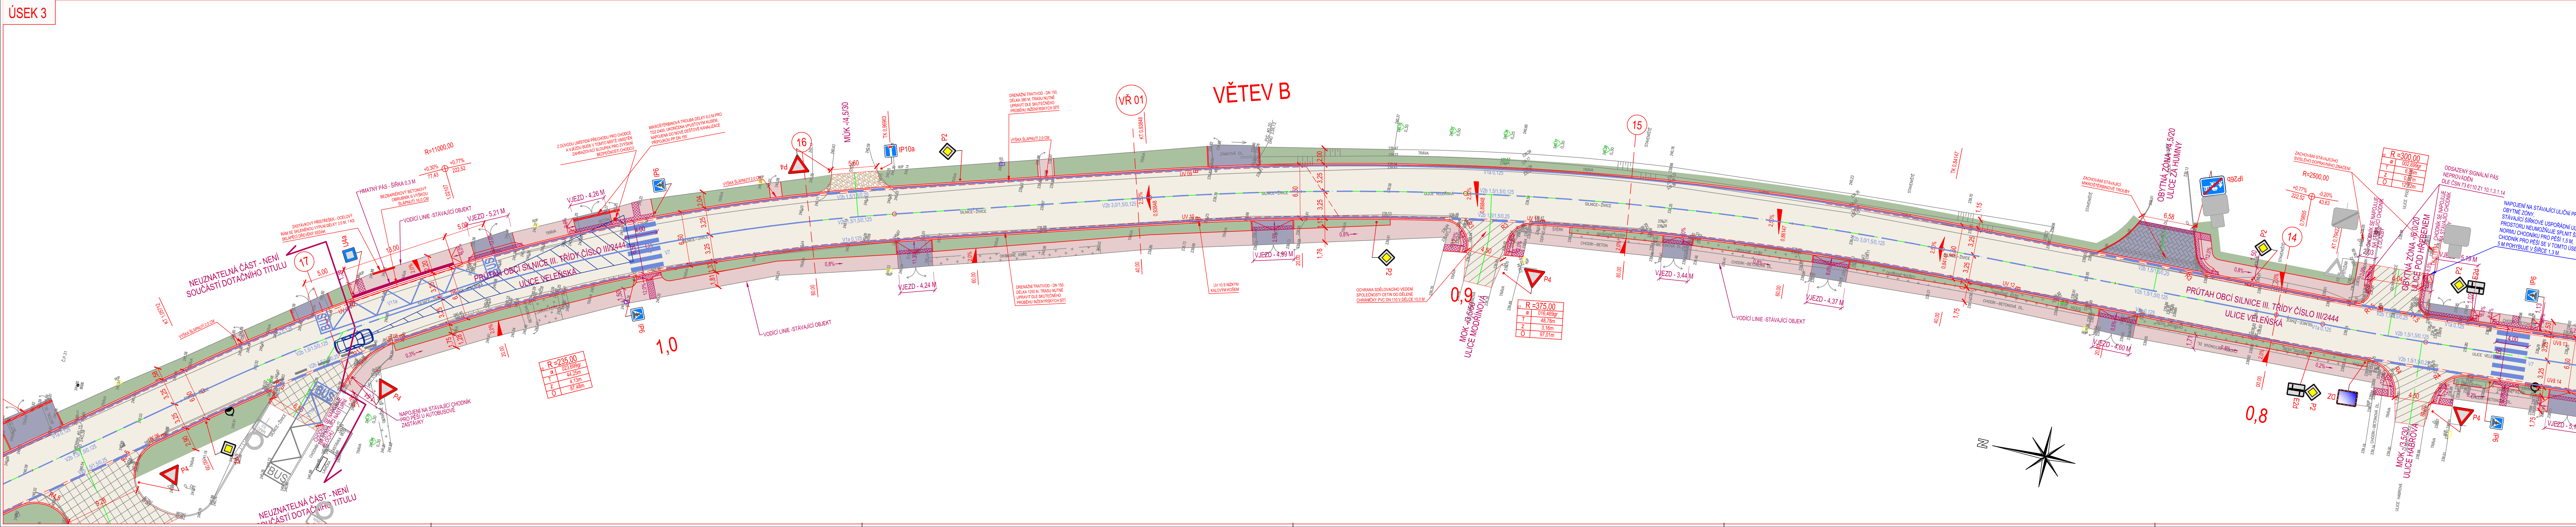

SOUBAŽNÍKOVÝ SYSTÉM: S-JTSK	
VÝŠKOVÝ SYSTÉM: BvH	
!!!PŘED ZAČETÍM STAVEBNÍCH PRACÍ SI MUŽI ZHOTOVIT NECHAT VYTÝČIT EXISTUJÍCÍ INŽENÝRSKÉ SÍTĚ!!!	
Investor	
KSÚS STŘEDOČESKÉHO KRAJE, PŘÍSP. ORG.	
ZBOROVSKÁ 11, PRAHA, 150 21	
Investor	
OBEC PŘEZLETICE	
VELEŇSKÁ 48, PŘEZLETICE, 250 73	
Reditel ateliéru	Zodpovědný projektant
Ing. Jirák J.	Ing. Jirák J.
Tech. kontrola	Vypracoval
Ing. Jirák J.	Ing. Adam J.
Stavba:	
III/2444 A III/0105A PŘEZLETICE, PRŮTAH - I. ETAPA	
HJP:	
Ing. Jan Adam J.	
číslo zakázky:	
2024-065	
stupeň dokumentace:	
RDS	
datum:	
05.2025	
měřítko:	
1:250	
formát:	
14x44	
výkres číslo:	
02b	
název dle souboru:	
Situace_R_redline.dwg	
číslo přílohy:	
D-101, 102-02b	

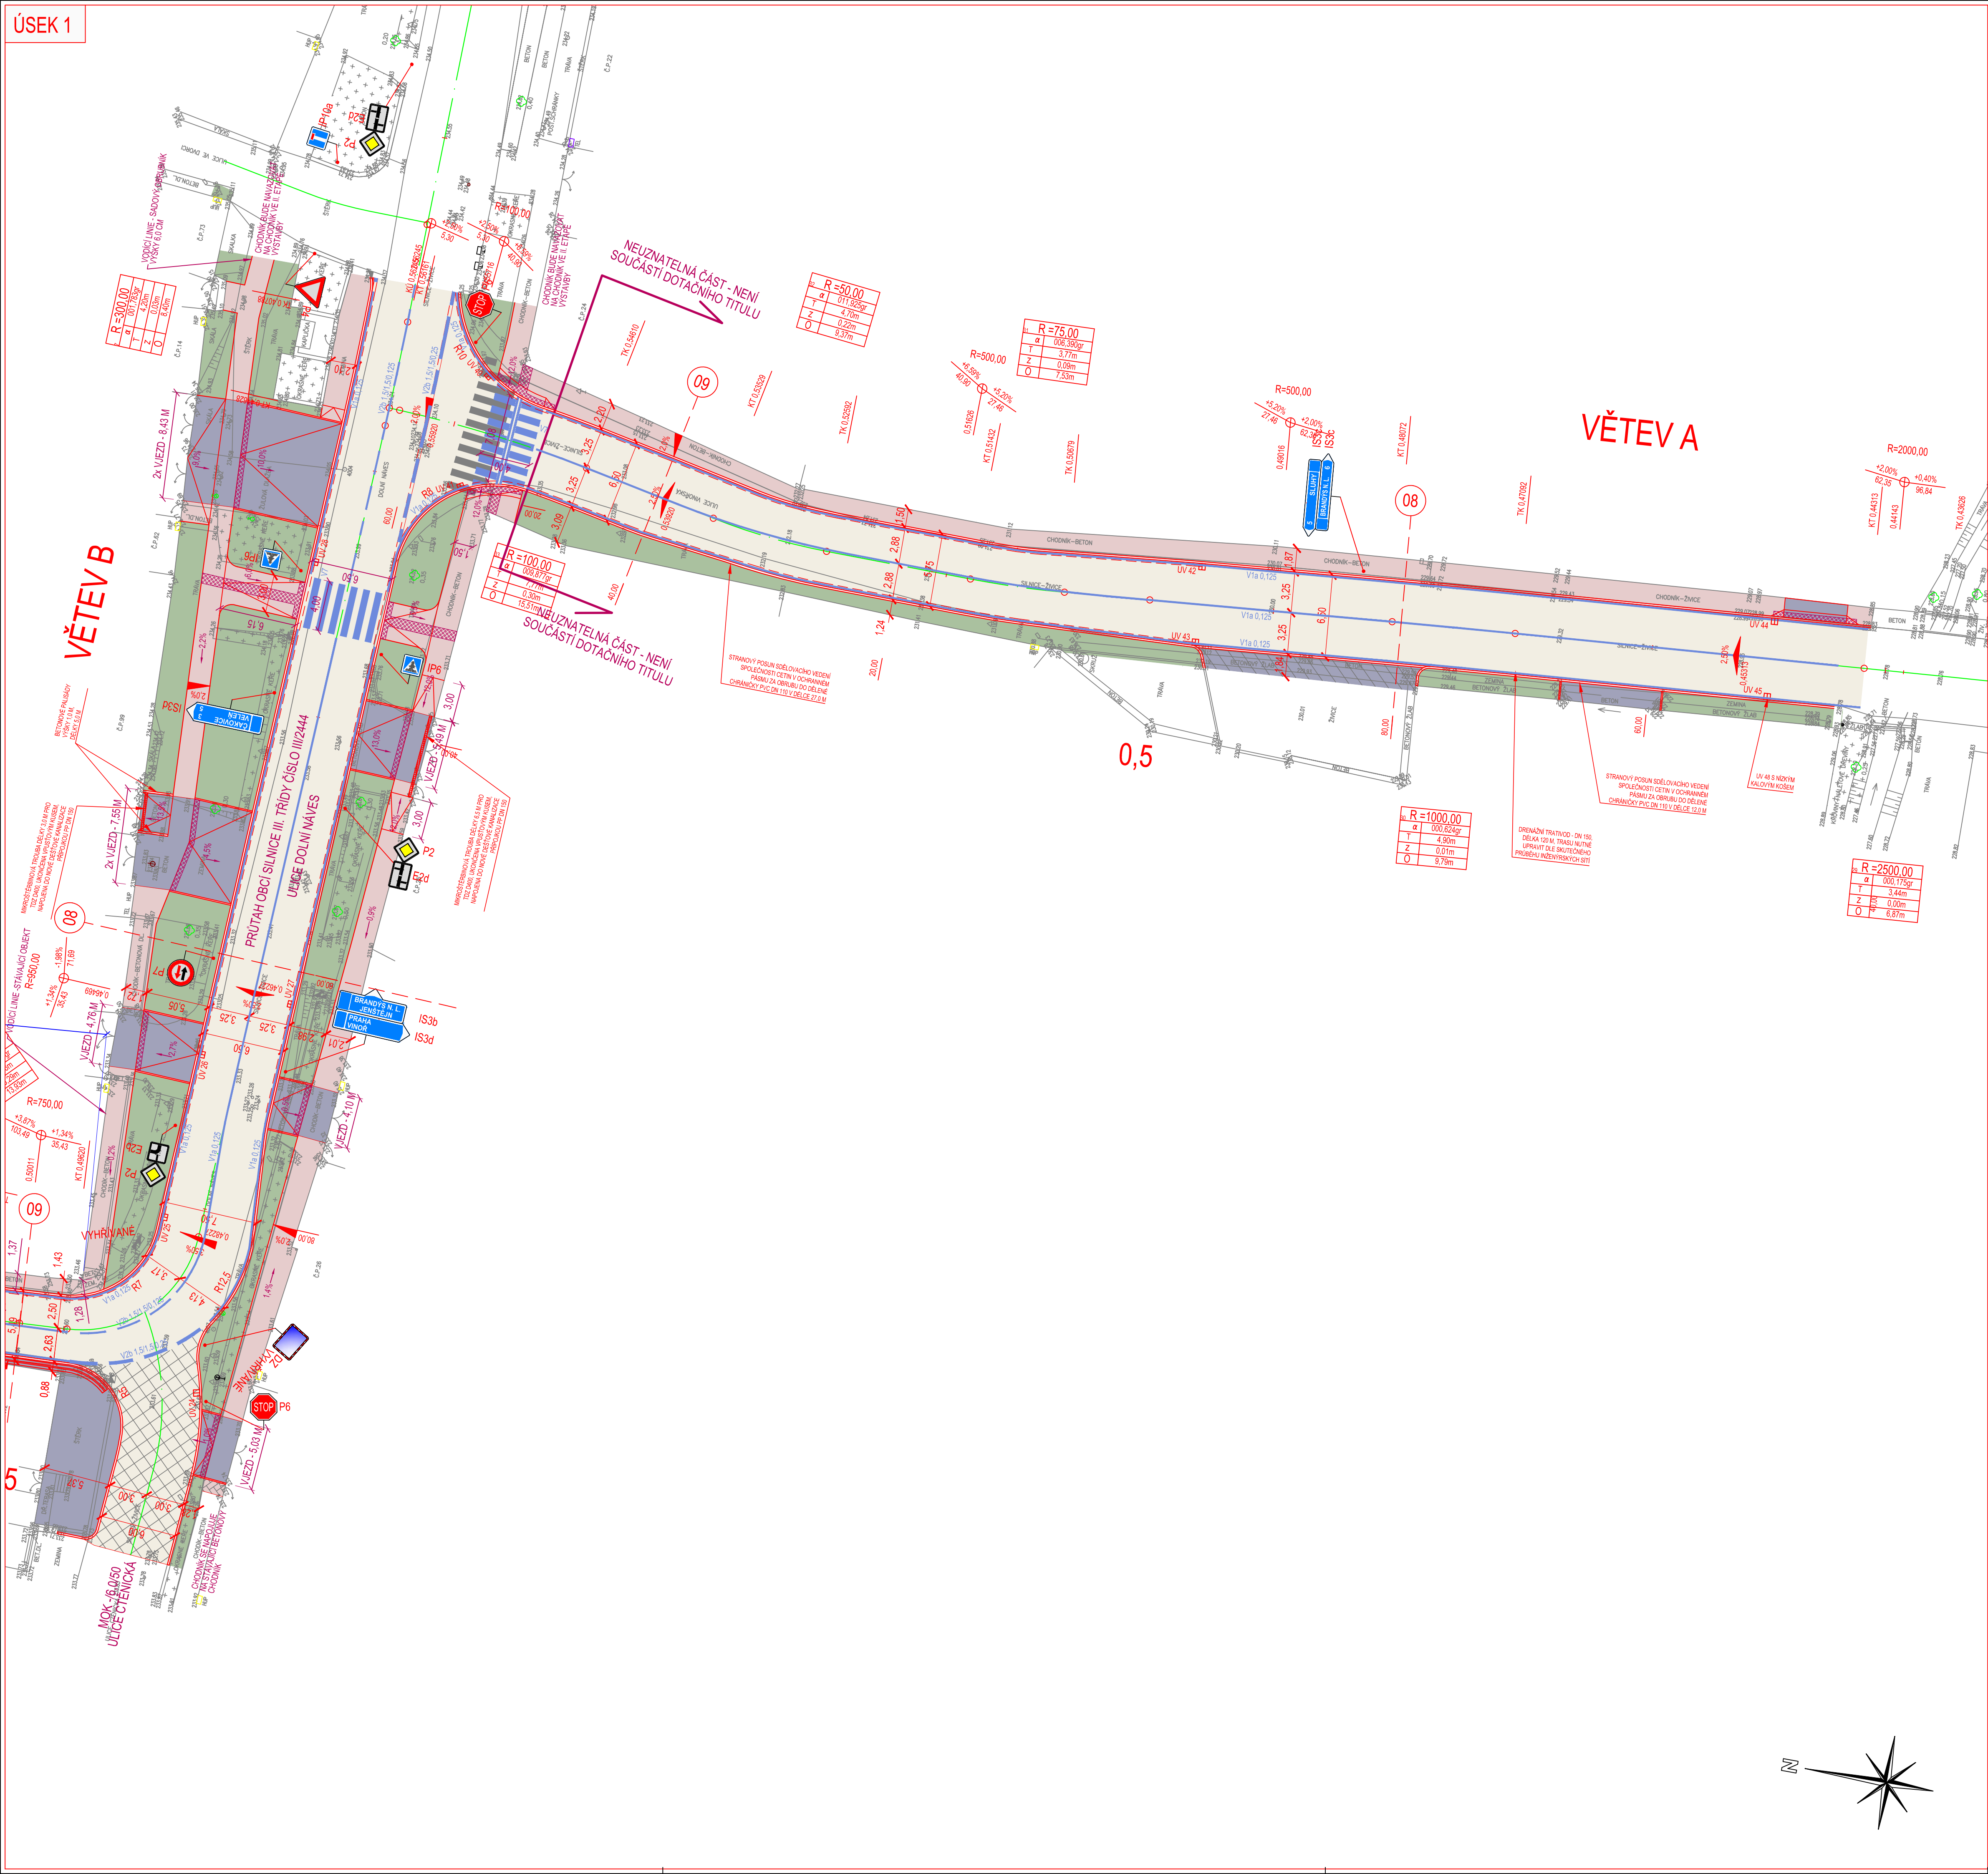

LEGENDA PLOCH, ZNAKŮ A ČAR

	KOMUNIKACE PRO AUTOMOBILOVOU DOPRAVU - ASFALTOVÝ KRYT DLE KONSTRUKČNÍHO SOUVRSTVÍ KS Ia
	KOMUNIKACE PRO AUTOMOBILOVOU DOPRAVU - NAPŮJENÍ NA STÁVAJÍCÍ STAV - ASFALTOVÝ KRYT DLE KONSTRUKČNÍHO SOUVRSTVÍ KS Ib
	KOMUNIKACE PRO AUTOMOBILOVOU DOPRAVU - NAPŮJENÍ NA STÁVAJÍCÍ STAV - ASFALTOVÝ KRYT + FREZOVÁNÍ DLE KONSTRUKČNÍHO SOUVRSTVÍ KS Ic
	AUTOBUSOVÝ ZÁLUV - KRYT ZE ŽULOVÝCH KOSTEK VELKÝCH DLE KONSTRUKČNÍHO SOUVRSTVÍ KS Iia
	VJEZDOVÉ OŠTRŮVNÝ - KRYT ZE ŽULOVÝCH KOSTEK VELKÝCH DLE KONSTRUKČNÍHO SOUVRSTVÍ KS Iib
	CHODNÍK - KRYT Z BETONOVÉ ZÁMKOVÉ DLAŽBY ŠEDÉ BARVY TVARU CHLA DLE KONSTRUKČNÍHO SOUVRSTVÍ KS III
	VJEZDY - KRYT Z BETONOVÉ ZÁMKOVÉ DLAŽBY TMAVÉ ŠEDÉ BARVY TVARU CHLA DLE KONSTRUKČNÍHO SOUVRSTVÍ KS IV
	CHODNÍK - NAPŮJENÍ NA STÁVAJÍCÍ STAV - KRYT Z BETONOVÉ ZÁMKOVÉ DLAŽBY BARVY A TVARU PODLE STÁVAJÍCÍHO STAVU DLE KONSTRUKČNÍHO SOUVRSTVÍ KS III
	VJEZDY - NAPŮJENÍ NA STÁVAJÍCÍ STAV - KRYT Z BETONOVÉ ZÁMKOVÉ DLAŽBY BARVY A TVARU PODLE STÁVAJÍCÍHO STAVU DLE KONSTRUKČNÍHO SOUVRSTVÍ KS IV
	PLOCHA ZELEŇ (ZATRAVNĚNÍ) DLE KONSTRUKČNÍHO SOUVRSTVÍ KS V
	PLOCHA KAČÍRKU (PLAVENÉHO ŘÍČNÍHO KAMENIVA) DLE KONSTRUKČNÍHO SOUVRSTVÍ KS VI
	NEZPEVNĚNÁ KRAJNICE, NEZPEVNĚNÉ VJEZDY - ŠTERKODRT ŠO 032
	RELIEFNÍ DLAŽBA ČERVENÉ BARVY
	CHRAŇNÍČKA PVC DN 110 (OCHRANA KABELOVÉHO VEDENÍ)
	Č.22 KÁCENÍ DŘEVIN

KLAD LISTŮ

SOUŘADNICOVÝ SYSTÉM: S-JTSK
VÝŠKOVÝ SYSTÉM: BpV
!!!PŘED ZAPOČETÍM STAVEBNÍCH PRACÍ SI MUSÍ ZHOTOVITEL NECHAT VYTÝČIT EXISTUJÍCÍ INŽENÝRSKÉ SÍTĚ!!!

Investor

KSÚS STŘEDOČESKÉHO KRAJE, PŘÍSP. ORG.
ZBOROVSKÁ 11, PRAHA, 150 21

Investor

OBEC PŘEZLETICE
VELEŇSKÁ 48, PŘEZLETICE, 250 73

Ředitel ateliéru: Ing. Jirák J.
Zodpovědný projektant: Ing. Jirák J.
Tech. kontrola: Ing. Jirák J.
Vypracoval: Ing. Adamů J.

CR PROJECT
CONSTRUCTION&ROADS
CR PROJECT s.r.o., POD BORKEM 319, 293 01 Mladá Boleslav
tel.: +420 326 700 666 GSM GATE: +420 606 602 039
fax: +420 326 700 665 e-mail: info@crproject.cz
URL: http://www.crproject.cz

stavba: III/2444 A III/0105A PŘEZLETICE, PRŮTAH - I. ETAPA
část: D - STAVEBNÍ ČÁST
objekt: SO.101 - KOMUNIKACE A AUTOBUSOVÉ ZÁLUVY, SO.102 - CHODNÍKY, VJEZDY A ZELEŇ
obsah: PODOBNÁ SITUACE
název dle souboru: Situace_R_rednice.dwg
číslo přílohy: D-101_102-02a

HIP: Ing. Jan Adamů
číslo zakázky: 2024-065
stupeň dokumentace: RDS
datum: 09.2024
měřítko: 1:250
formát: 8xA4
výřez číslo: 02a